


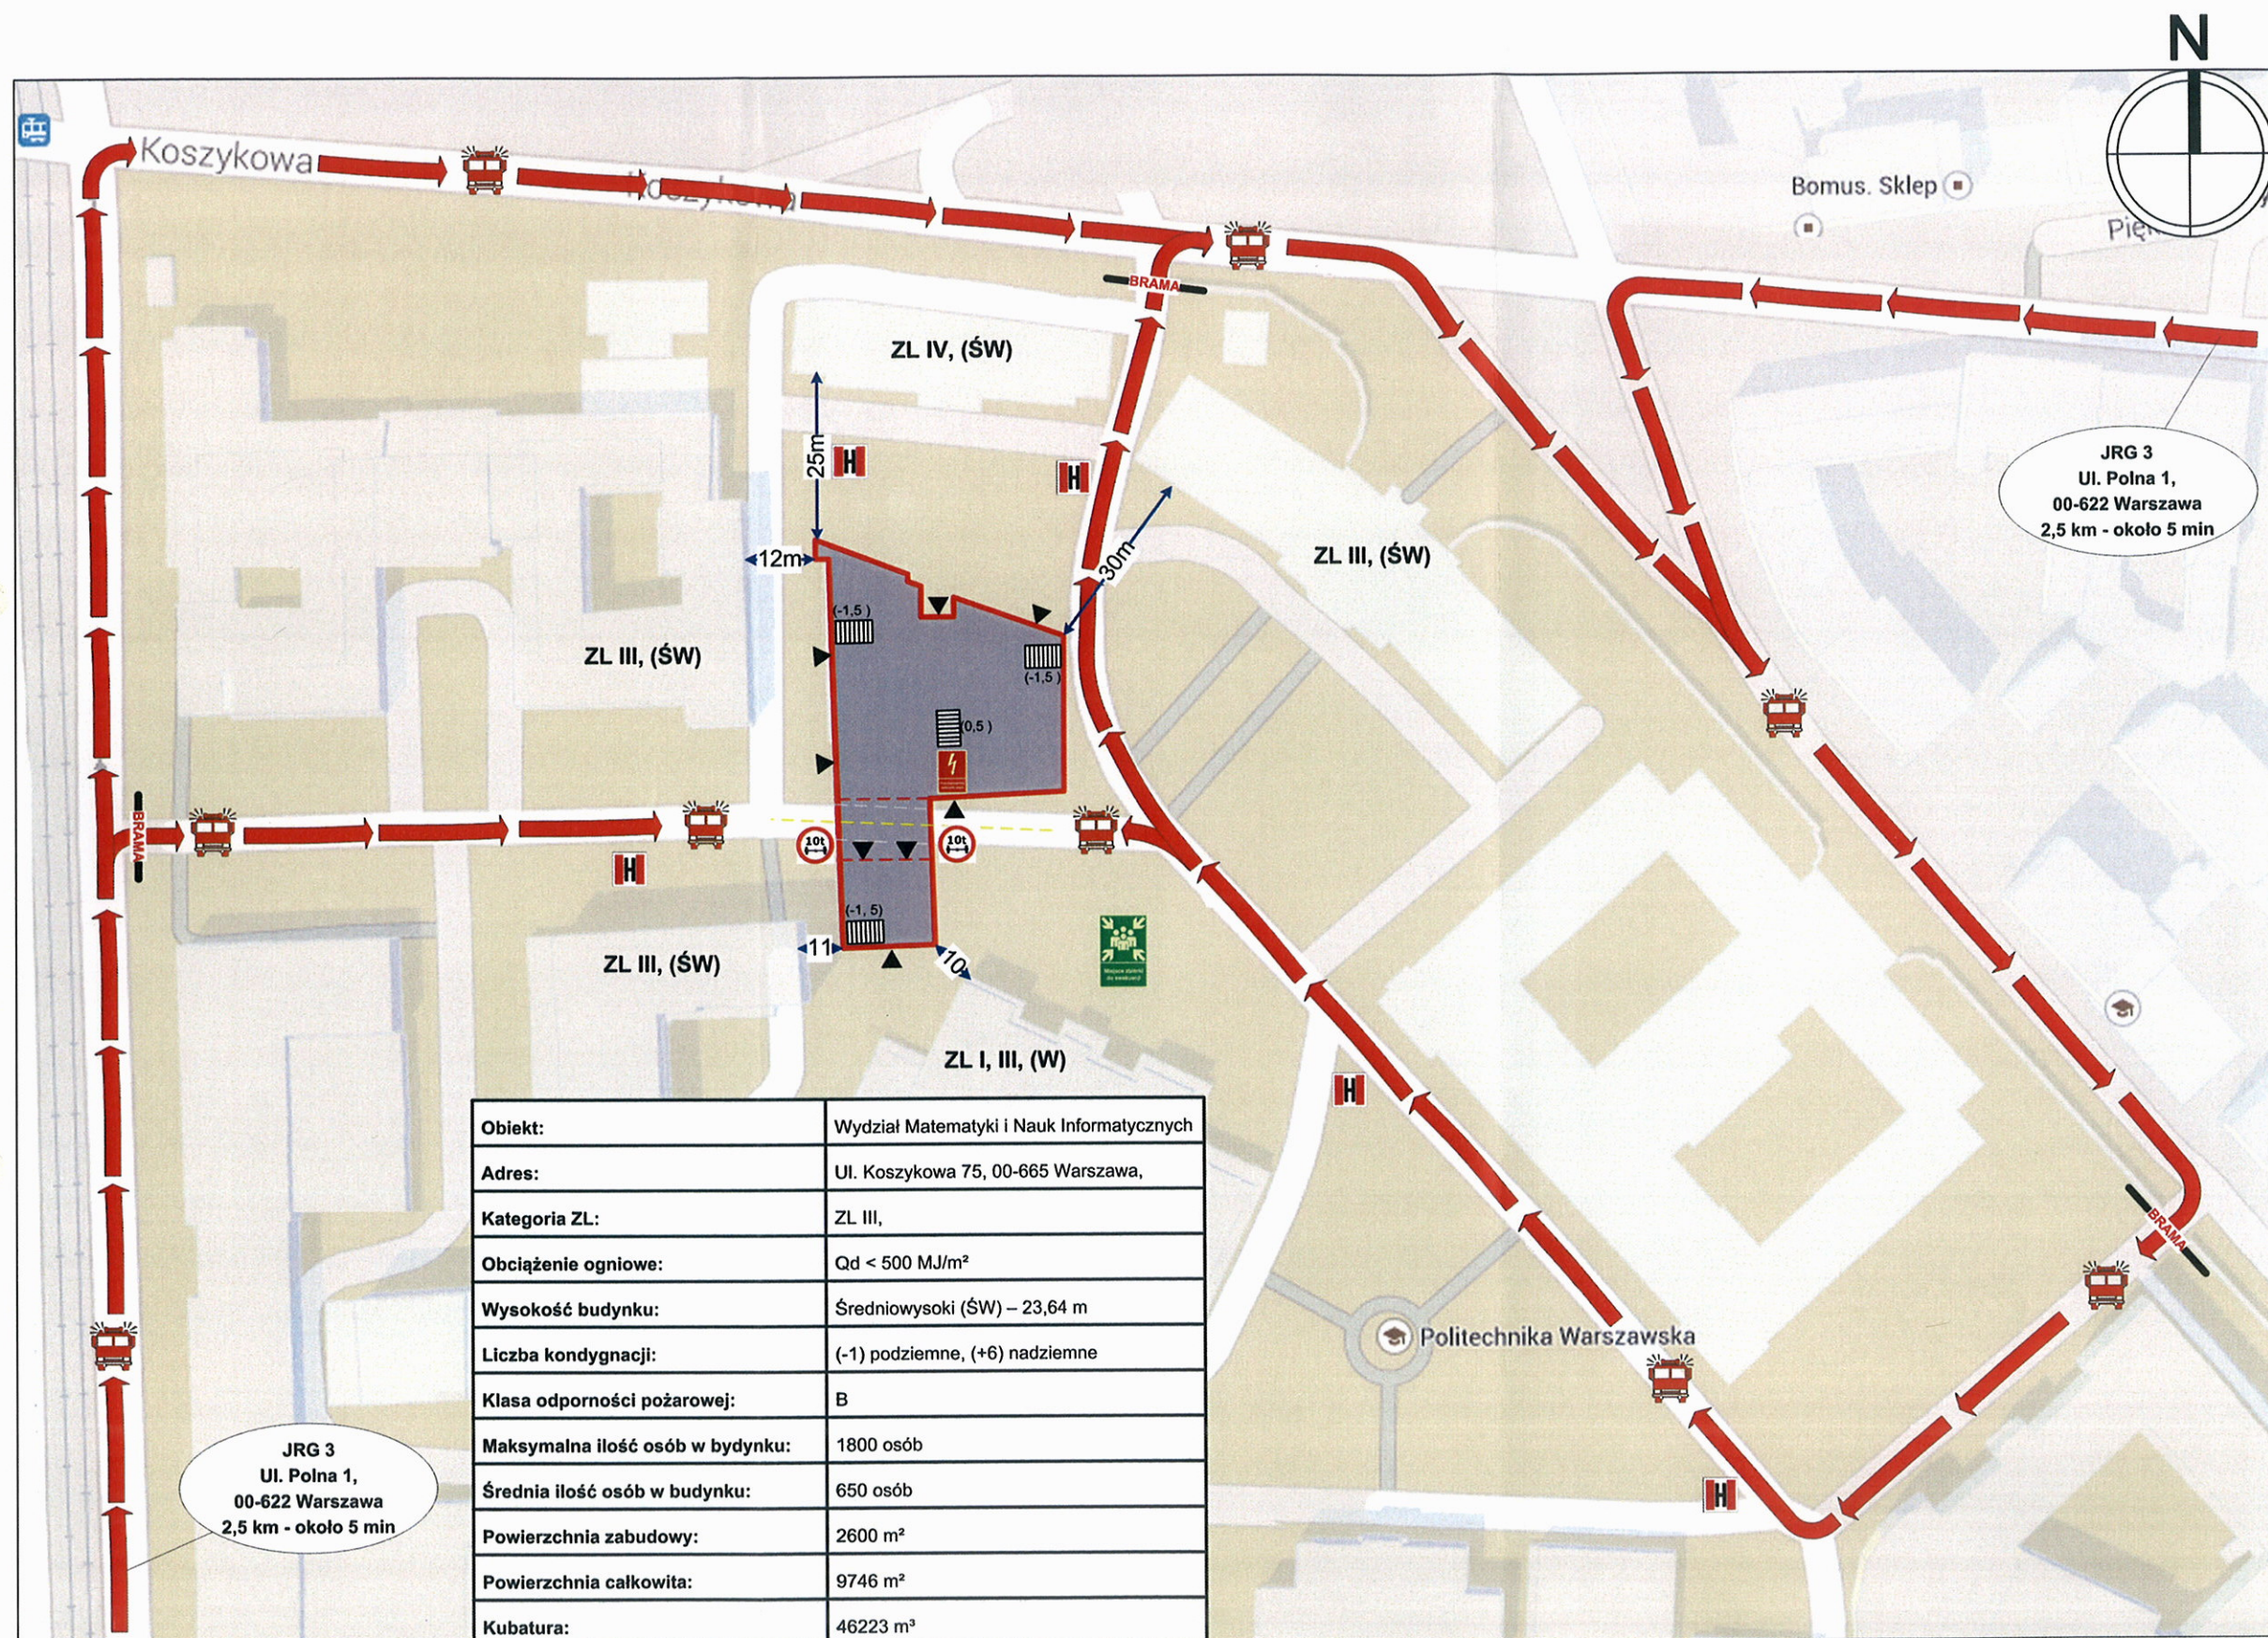

|                                  |                                           |
|----------------------------------|-------------------------------------------|
| Obiekt:                          | Wydział Matematyki i Nauk Informatycznych |
| Adres:                           | Ul. Koszykowa 75, 00-665 Warszawa,        |
| Kategoria ZL:                    | ZL III,                                   |
| Obciążenie ogniowe:              | Qd < 500 MJ/m <sup>2</sup>                |
| Wysokość budynku:                | Średniowysoki (SW) – 23,64 m              |
| Liczba kondygnacji:              | (-1) podziemne, (+6) nadziemne            |
| Klasa odporności pożarowej:      | B                                         |
| Maksymalna ilość osób w budynku: | 1800 osób                                 |
| Średnia ilość osób w budynku:    | 650 osób                                  |
| Powierzchnia zabudowy:           | 2600 m <sup>2</sup>                       |
| Powierzchnia całkowita:          | 9746 m <sup>2</sup>                       |
| Kubatura:                        | 46223 m <sup>3</sup>                      |

## LEGENDA:

- Wejście do budynku
- Miejsce zbiórki
- Hydrant zewnętrzny
- Przeciwpożarowy wyłącznik prądu
- Dojazd pożarowy


|   |                        |
|---|------------------------|
| Obiekt:   |                        |
| Budynek Wydziału Matematyki i Nauk Informatycznych PW<br>Warszawa, Kampus Centralny PW,<br>pomiędzy ulicami:<br>Nowowiejską, Al. Niepodległości, Koszykową i Noakowskiego; |                        |
| Branża:   | OCHRONA PRZECIWOŻAROWA |
| Temat:   |                        |
| <b>INSTRUKCJA<br/>BEZPIECZEŃSTWA POŻAROWEGO</b>   |                        |
| Nazwa rysunku:   | Plan sytuacyjny        |
| Data:   | Numer rysunku:         |
| GRUDZIEŃ 2014<br>(DATA AKTUALIZACJI)   | 01                     |

## Instrukcja Bezpieczeństwa Pożarowego

[ Aktualizacja 12.2014r ]

|                     |            |
|---------------------|------------|
| Budynek „MINI” P.W. | ZL III; SW |
| Plan zewnętrzny     | Teren PW   |
| Numer rysunku       | [02]       |



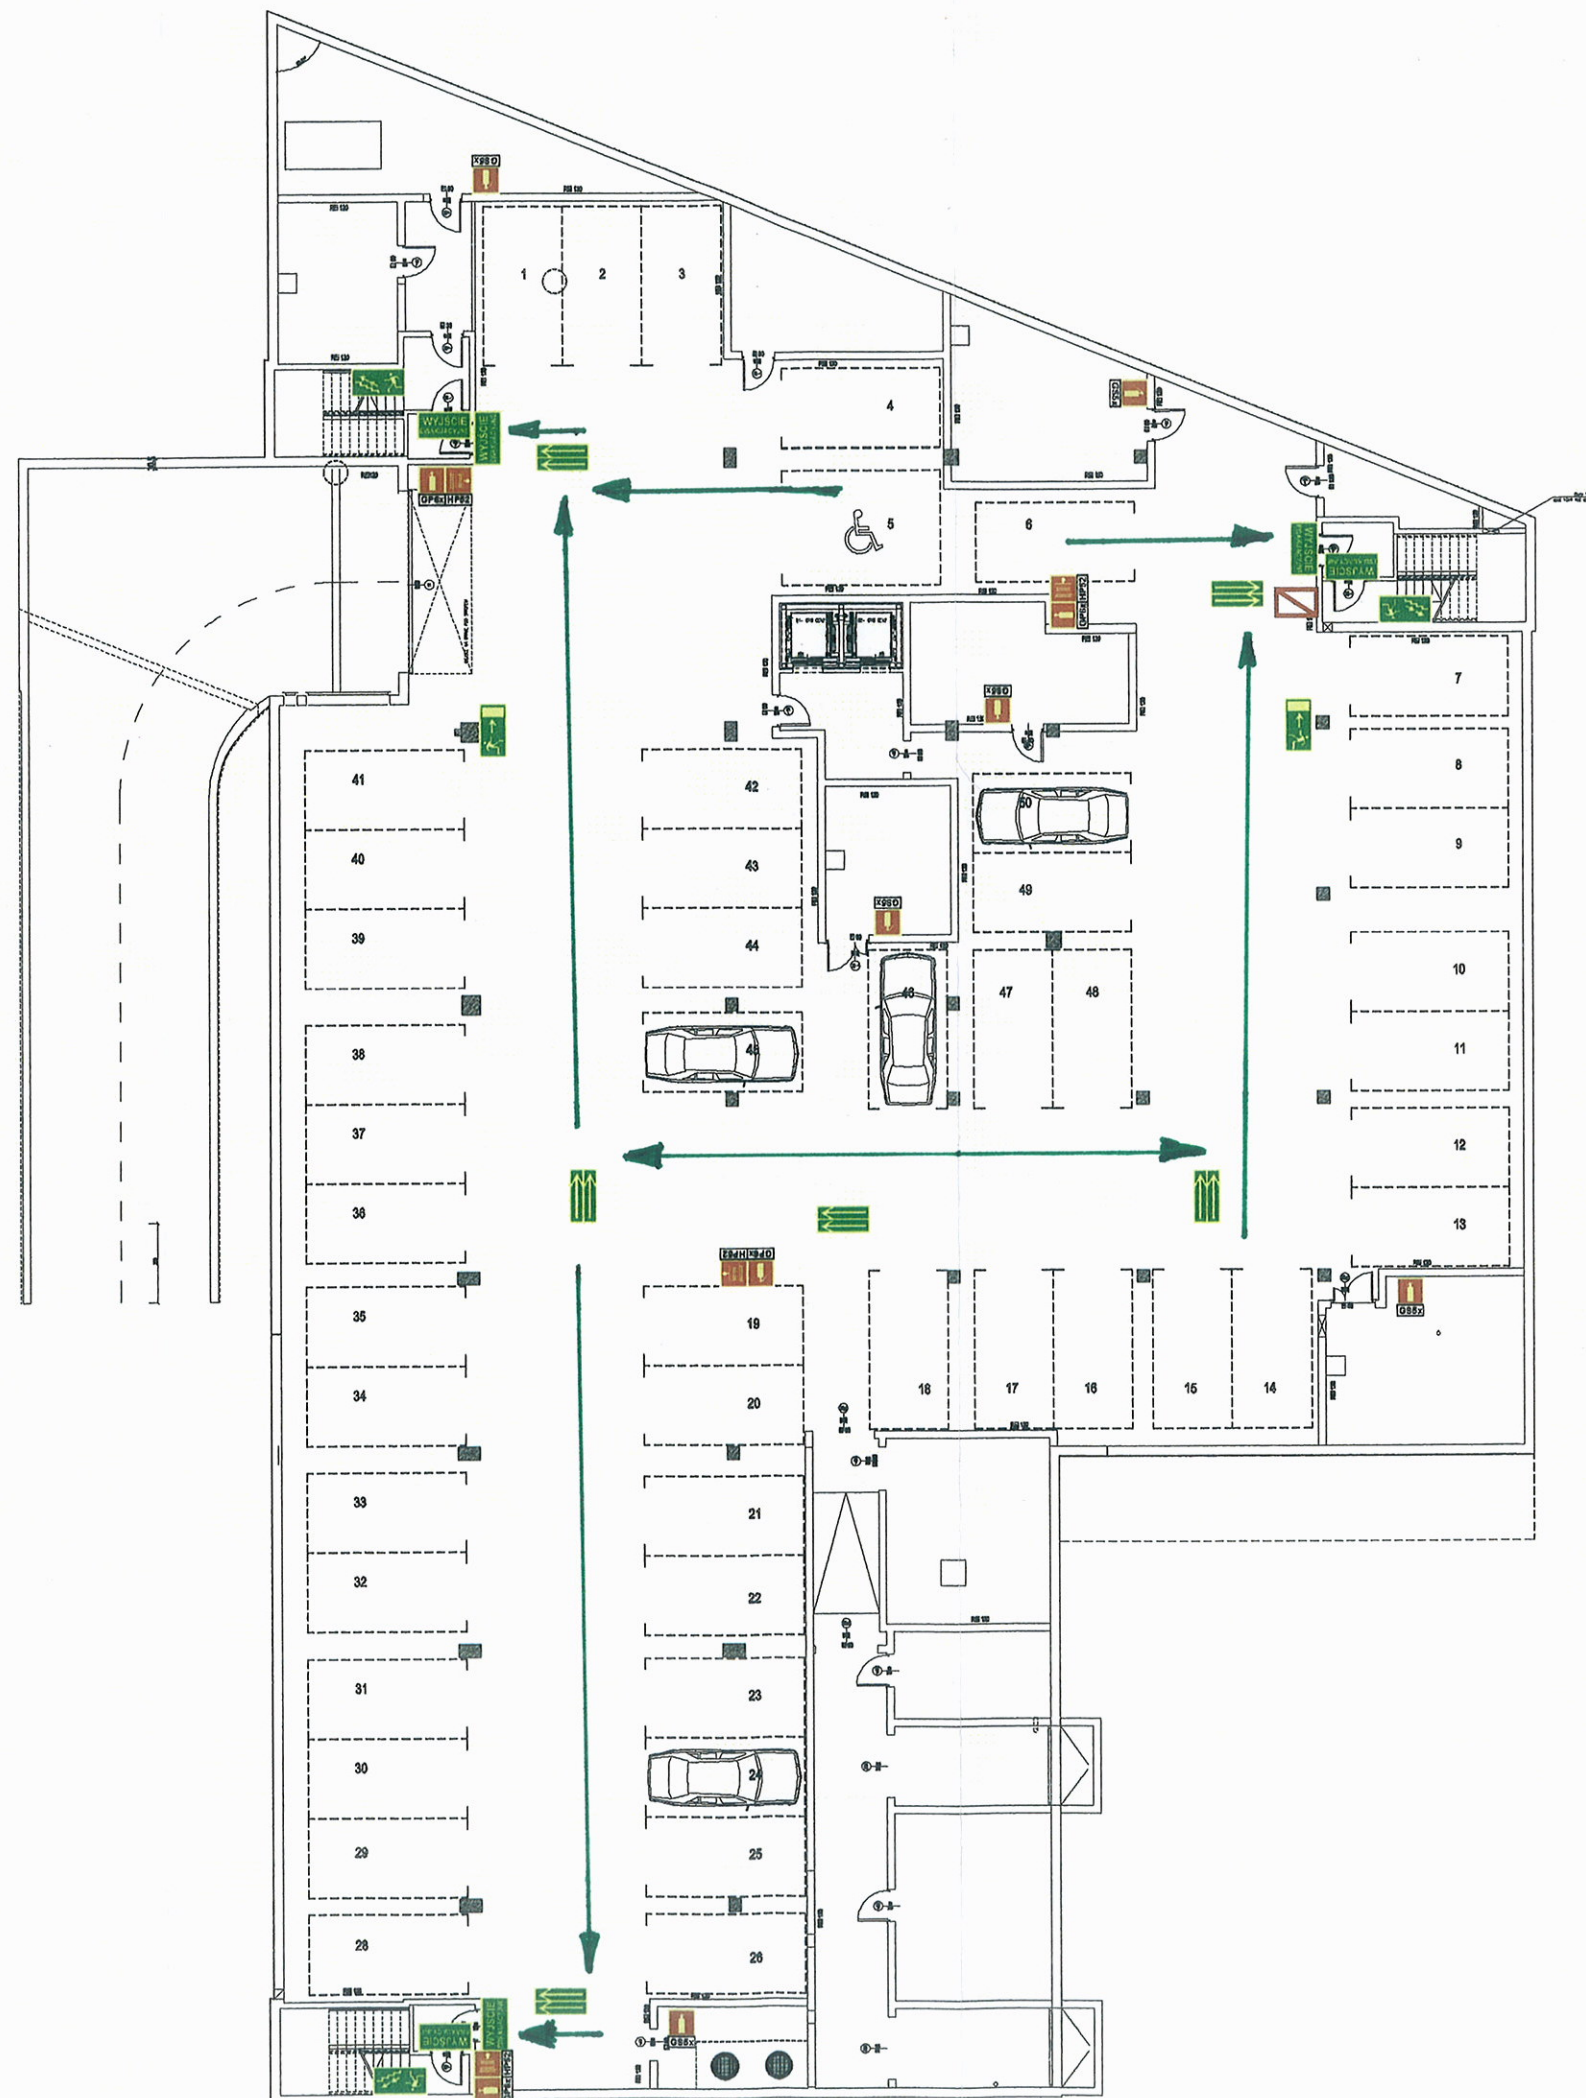

| Instrukcja Bezpieczeństwa Pożarowego |        |
|--------------------------------------|--------|
| [ Aktualizacja 12.2014r ]            |        |
| Kondygnacja [ -1 ]                   | Garaż  |
| Maksymalna ilość osób na kondygnacji | 0 osób |
| Numer rysunku                        | [02]   |

## DOKUMENTACJA POWYKONAWCZA

KIEROWNIK BUDOWY  
*P. Krzyszkowski*  
 Paweł Krzyszkowski  
 upr. bud. WA-46/02

| LEGENDA: |                                                                                      |
|----------|--------------------------------------------------------------------------------------|
|          | - HYDRANT WEWNĘTRZNY DN 25                                                           |
|          | - GAŚNICA PROSZKOWA GP 6x (ABC)                                                      |
|          | - PRZECIWPÓŻAROWY WYŁĄCZNIK PRĄDU                                                    |
|          | - INSTRUKCJA POSTĘPOWANIA NA WYPADEK POŻARU                                          |
|          | - WYJŚCIE EWAKUACYJNE                                                                |
|          | - KIERUNEK DO WYJŚCIA EWAKUACYJNEGO na lewo; na prawo                                |
|          | - KIERUNEK EWAKUACJI                                                                 |
|          | - DRZWI EWAKUACYJNE ZA KTÓRYMI DROGA EWAKUACJI BIEGNIE NA WPROST (na lewo; na prawo) |

|                                                                                  |                                      |
|----------------------------------------------------------------------------------|--------------------------------------|
| Oblekt:                                                                          |                                      |
| Budynek Wydziału Matematyki i Nauk Informatycznych Politechniki Warszawskiej     |                                      |
| Branża:                                                                          | OCHRONA PRZECIWPÓŻAROWA              |
| Temat:                                                                           | INSTRUKCJA BEZPIECZEŃSTWA POŻAROWEGO |
| Nazwa rysunku:                                                                   | Rzut garażu                          |
| Opracował:                                                                       | Podpis:                              |
| inż. Michał Brajta<br>Rzecznik ds. zabezpieczeń przeciwpożarowych upr. nr 443/02 | <i>[Signature]</i>                   |
| Data:                                                                            | Skala:                               |
| Listopad 2011 r.                                                                 | 02                                   |



## [ Aktualizacja 12.2014r ]

## Parter

140 osób

[03]

KIEROWNIK BUDOWY

Paweł Krzyszkowski  
upr. bud. Wg-46/02

 - HYDRANT WEWNĘTRZNY DN 25

 - GAŚNICA PROSZKOWA GP 6x (ABC)

**GP6x**  
 - PRZECIWPOŻAROWY WYŁĄCZNIK PRĄDU


**- INSTRUKCJA POSTĘPOWANIA  
NA WYPADEK POŻARU**

**WYJŚCIE** - WYJŚCIE EWAKUACYJNE

 - KIERUNEK DO WYJŚCIA EWAKUACYJNEGO  
na lewo; na prawo

 - KIERUNEK EWAKUACJI

 - DRZWI EWAKUACYJNE ZA KTÓRYMI DROGA  
EWAKUACJI BIEGNIE NA WPROST (na lewo, na prawo)

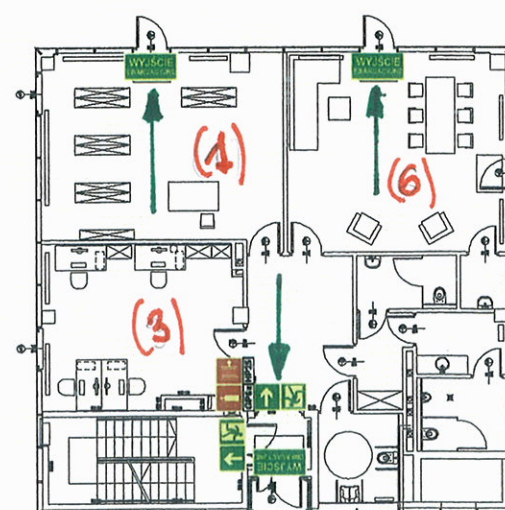

**Budynek Wydziału Matematyki  
i Nauk Informacyjnych  
Politechniki Warszawskiej**

Branża: OCHRONA PRZECIWPOŻAROWA

|  |        |
|--|--------|
|  | Temat: |
|--|--------|

**INSTRUKCJA  
BEZPIECZEŃSTWA POŻAROWEGO**

Nazwa rysunku:

Rzut parteru

|            |  |
|------------|--|
| Opracował: |  |
|------------|--|

inż. Michał Brąjta  
Rzeczoznawca d/s zabezpieczeń  
przeciwpożarowych upr. nr 443/02

|  |       |
|--|-------|
|  |       |
|  | Data: |



Listopad  
2011 r.

Skala:

Numer rysunku:

03



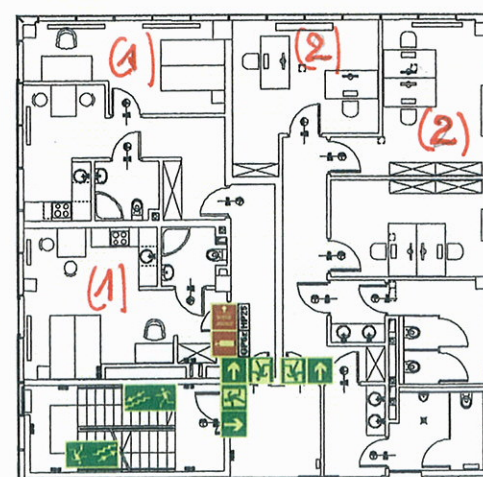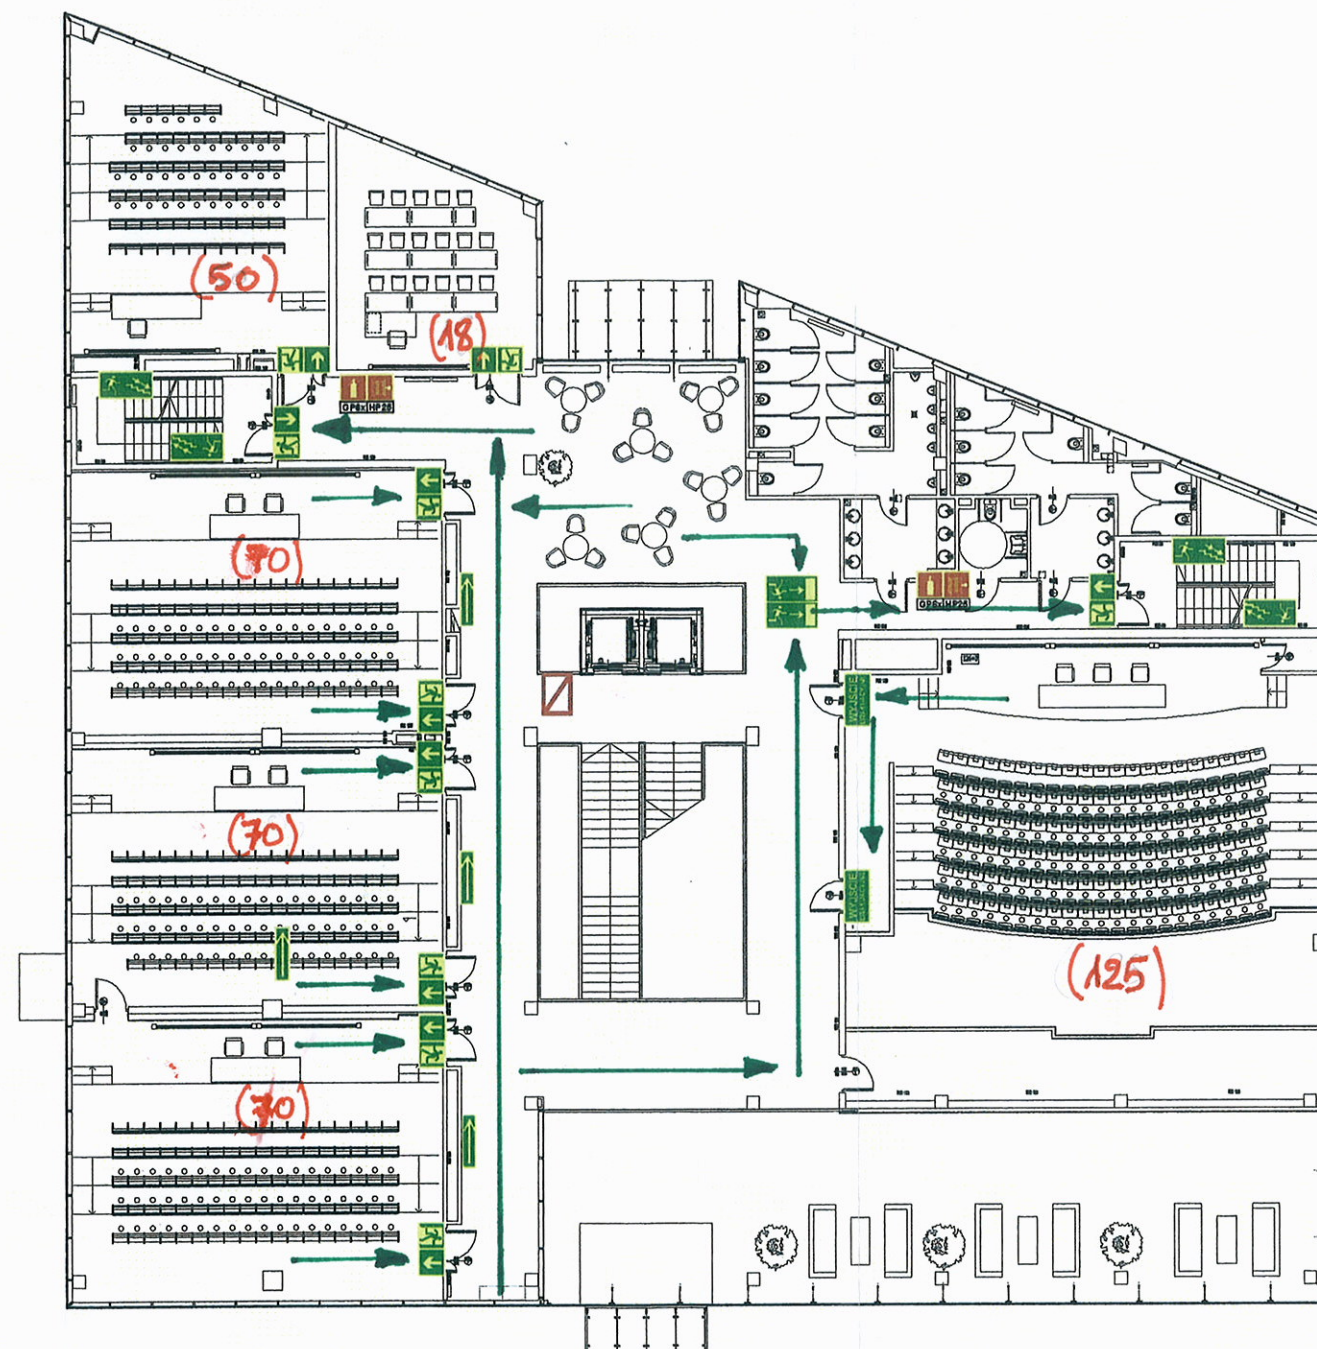

# Instrukcja Bezpieczeństwa Pożarowego

[ Aktualizacja 12.2014r ]

|                                      |          |
|--------------------------------------|----------|
| Kondygnacja [ +1 ]                   | Piętro I |
| Maksymalna ilość osób na kondygnacji | 400 osób |
| Numer rysunku                        | [04]     |

## DOKUMENTACJA POWYKONAWCZA

KIEROWNIK BUDOWY  
Paweł Krzyszkowski  
upr. bud. Wa-46/02

### LEGENDA:


- HYDRANT WEWNĘTRZNY DN 25
- GAŚNICA PROSZKOWA GP 6x (ABC)
- PRZECIWOŻAROWY WYŁĄCZNIK PRĄDU
- INSTRUKCJA POSTĘPOWANIA NA WYPADEK POŻARU
- WYJŚCIE EWAKUACYJNE
- KIERUNEK DO WYJŚCIA EWAKUACYJNEGO na lewo, na prawo
- KIERUNEK EWAKUACJI
- DRZWI EWAKUACYJNE ZA KTÓRYMI DROGA EWAKUACJI BIEGNIE NA WPROST (na lewo, na prawo)

|                                                                                  |         |                |
|----------------------------------------------------------------------------------|---------|----------------|
| Obiekt:                                                                          |         |                |
| Budynek Wydziału Matematyki i Nauk Informatycznych Politechniki Warszawskiej     |         |                |
| Branża: OCHRONA PRZECIWOŻAROWA                                                   |         |                |
| Temat:                                                                           |         |                |
| INSTRUKCJA BEZPIECZEŃSTWA POŻAROWEGO                                             |         |                |
| Nazwa rysunku:                                                                   |         |                |
| Rzut 1 piętra                                                                    |         |                |
| Opracował:                                                                       | Rodpis: |                |
| inż. Michał Brajta<br>Rzecznik d/s zabezpieczeń przeciwpożarowych upr. nr 443/02 |         |                |
| Data:                                                                            | Skala:  | Numer rysunku: |
| Listopad 2011 r.                                                                 |         | 04             |







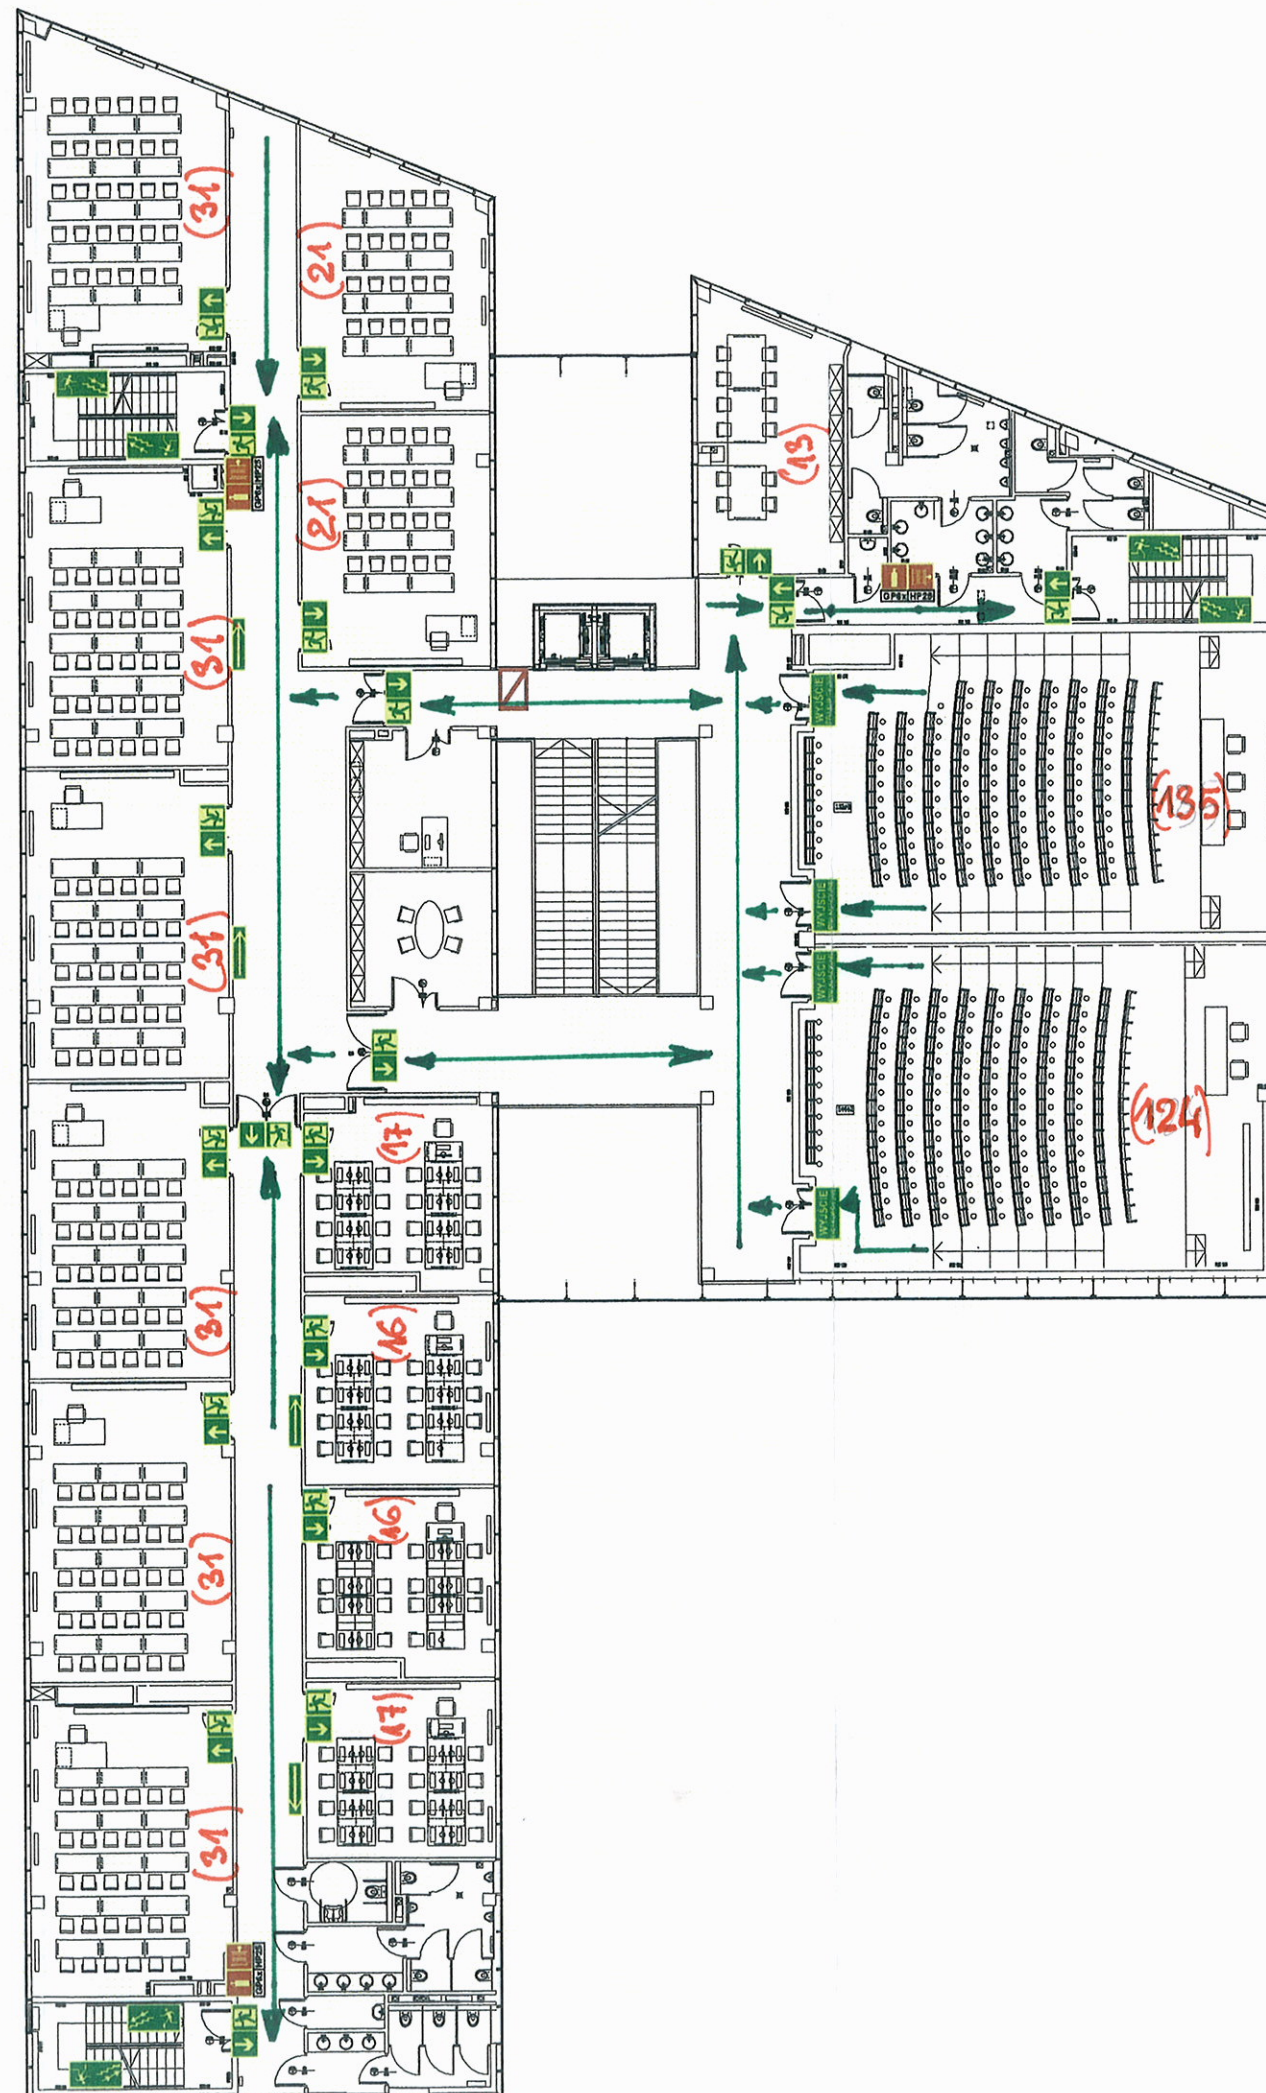

# Instrukcja Bezpieczeństwa Pożarowego

[ Aktualizacja 12.2014r ]

|                                      |                   |
|--------------------------------------|-------------------|
| Kondygnacja [ +3 ]                   | <b>Piętro III</b> |
| Maksymalna ilość osób na kondygnacji | <b>500 osób</b>   |
| Numer rysunku                        | <b>[06]</b>       |

## DOKUMENTACJA POWYKONAWCZA

KIEROWNIK BUDOWY  
*P. Krzyszkowski*  
upr. bud. Wa. 46/02

### LEGENDA:

- HYDRANT WEWNĘTRZNY DN 25
- GAŚNICA PROSZKOWA GP 6x (ABC)
- PRZECIWPÓŻAROWY WYŁĄCZNIK PRĄDU
- INSTRUKCJA POSTĘPOWANIA NA WYPADK POŻARU
- WYJŚCIE EWAKUACYJNE
- KIERUNEK DO WYJŚCIA EWAKUACYJNEGO na lewo; na prawo
- KIERUNEK EWAKUACJI
- DRZWI EWAKUACYJNE ZAKTÓRYMI DROGA EWAKUACJI BIEGNI NA WPROST (na lewo; na prawo)

|                                                                                     |         |                |
|-------------------------------------------------------------------------------------|---------|----------------|
| Obiekt:                                                                             |         |                |
| <b>Budynek Wydziału Matematyki i Nauk Informatycznych Politechniki Warszawskiej</b> |         |                |
| Branża: <b>OCHRONA PRZECIWPÓŻAROWA</b>                                              |         |                |
| Temat:                                                                              |         |                |
| <b>INSTRUKCJA BEZPIECZEŃSTWA POŻAROWEGO</b>                                         |         |                |
| Nazwa rysunku:                                                                      |         |                |
| <b>Rzut 3 piętra</b>                                                                |         |                |
| Opracował:                                                                          | Podpis: |                |
| inż. Michał Brajta                                                                  |         |                |
| Rzeczoznawca d/s zabezpieczeń przeciwpożarowych upr. nr 443/02                      |         |                |
| Data:                                                                               | Skala:  | Numer rysunku: |
| Listopad 2011 r.                                                                    |         | <b>06</b>      |





# Instrukcja Bezpieczeństwa Pożarowego

[ Aktualizacja 12.2014r ]

|                                      |                  |
|--------------------------------------|------------------|
| Kondygnacja [ +4 ]                   | <b>Piętro IV</b> |
| Maksymalna ilość osób na kondygnacji | <b>100 osób</b>  |
| Numer rysunku                        | <b>[07]</b>      |

## DOKUMENTACJA POWYKONAWCZA

KIEROWNIK BUDOWY  
*Paweł Krzyszkowski*  
upr. bud. Wa-66/02

### LEGENDA:

-  - HYDRANT WEWNĘTRZNY DN 25
-  - GAŚNICA PROSZKOWA GP 6x (ABC)
-  - PRZECIWPÓŻAROWY WYŁĄCZNIK PRĄDU
-  - INSTRUKCJA POSTĘPOWANIA NA WYPADEK POŻARU
-  - WYJŚCIE EWAKUACYJNE
-  - KIERUNEK DO WYJŚCIA EWAKUACYJNEGO na lewo; na prawo
-  - KIERUNEK EWAKUACJI
-  - DRZWI EWAKUACYJNE ZA KTÓRYMI DROGA EWAKUACJI BIEGNIE NA WPROST (na lewo, na prawo)

|                                                                                     |                                                                                       |                |
|-------------------------------------------------------------------------------------|---------------------------------------------------------------------------------------|----------------|
| Oblekt:                                                                             |                                                                                       |                |
| <b>Budynek Wydziału Matematyki i Nauk Informatycznych Politechniki Warszawskiej</b> |                                                                                       |                |
| Branża: <b>OCHRONA PRZECIWPÓŻAROWA</b>                                              |                                                                                       |                |
| Temat:                                                                              |                                                                                       |                |
| <b>INSTRUKCJA BEZPIECZEŃSTWA POŻAROWEGO</b>                                         |                                                                                       |                |
| Nazwa rysunku:                                                                      |                                                                                       |                |
| <b>Rzut 4 piętra</b>                                                                |                                                                                       |                |
| Opracował:                                                                          | Podpis:                                                                               |                |
| <b>inż. Michał Brajta</b>                                                           |  |                |
| Rzeczoznawca d/s zabezpieczeń przeciwpożarowych upr. nr 443/02                      |                                                                                       |                |
| Data:                                                                               | Skala:                                                                                | Numer rysunku: |
| <b>Listopad 2011 r.</b>                                                             |                                                                                       | <b>07</b>      |





# Instrukcja Bezpieczeństwa Pożarowego

[ Aktualizacja 12.2014r ]

|                                      |          |
|--------------------------------------|----------|
| Kondygnacja [ + V ]                  | Piętro V |
| Maksymalna ilość osób na kondygnacji | 90 osób  |
| Numer rysunku                        | [03]     |

## DOKUMENTACJA POWYKONAWCZA

KIEROWNIK BUDOWY  
*Paweł Krzyszowski*  
upr. bud. Wa-4/02

### LEGENDA:

-  - HYDRANT WEWNĘTRZNY DN 25
-  - GAŚNICA PROSZKOWA GP 6x (ABC)
-  - PRZECIWPÓŻAROWY WYŁĄCZNIK PRĄDU
-  - INSTRUKCJA POSTĘPOWANIA NA WYPADK POŻARU
-  - WYJŚCIE EWAKUACYJNE
-  - KIERUNEK DO WYJŚCIA EWAKUACYJNEGO na lewo; na prawo
-  - KIERUNEK EWAKUACJI
-  - DRZWI EWAKUACYJNE ZA KTÓRYMI DROGA EWAKUACJI BIEGNIE NA WPROST (na lewo; na prawo)

|                                                                                     |                    |                |
|-------------------------------------------------------------------------------------|--------------------|----------------|
| Oblekt:                                                                             |                    |                |
| <b>Budynek Wydziału Matematyki i Nauk Informatycznych Politechniki Warszawskiej</b> |                    |                |
| Branża: <b>OCHRONA PRZECIWPÓŻAROWA</b>                                              |                    |                |
| Temat:                                                                              |                    |                |
| <b>INSTRUKCJA BEZPIECZEŃSTWA POŻAROWEGO</b>                                         |                    |                |
| Nazwa rysunku:                                                                      |                    |                |
| <b>Rzut 5 piętra</b>                                                                |                    |                |
| Opracował:                                                                          | Podpis:            |                |
| inż. Michał Brajta<br>Rzecznik ds. zabezpieczeń przeciwpożarowych upr. nr 443/02    | <i>[Signature]</i> |                |
| Data:                                                                               | Skala:             | Numer rysunku: |
| Listopad 2011 r.                                                                    |                    | <b>08</b>      |